


- Legende:**
- SG6 sous TPC Ø75 + Cablette Cu25²
 - SG10 sous TPC Ø75 + Cablette Cu25²
 - Mat AURIGA HT = 4.00 m équipée en lanterne DIGISTREET Mini 7900 Ohms 4.000K BGP 761 LED 79/74.0 2 DWG 50 D962 le Tout RAL 7026

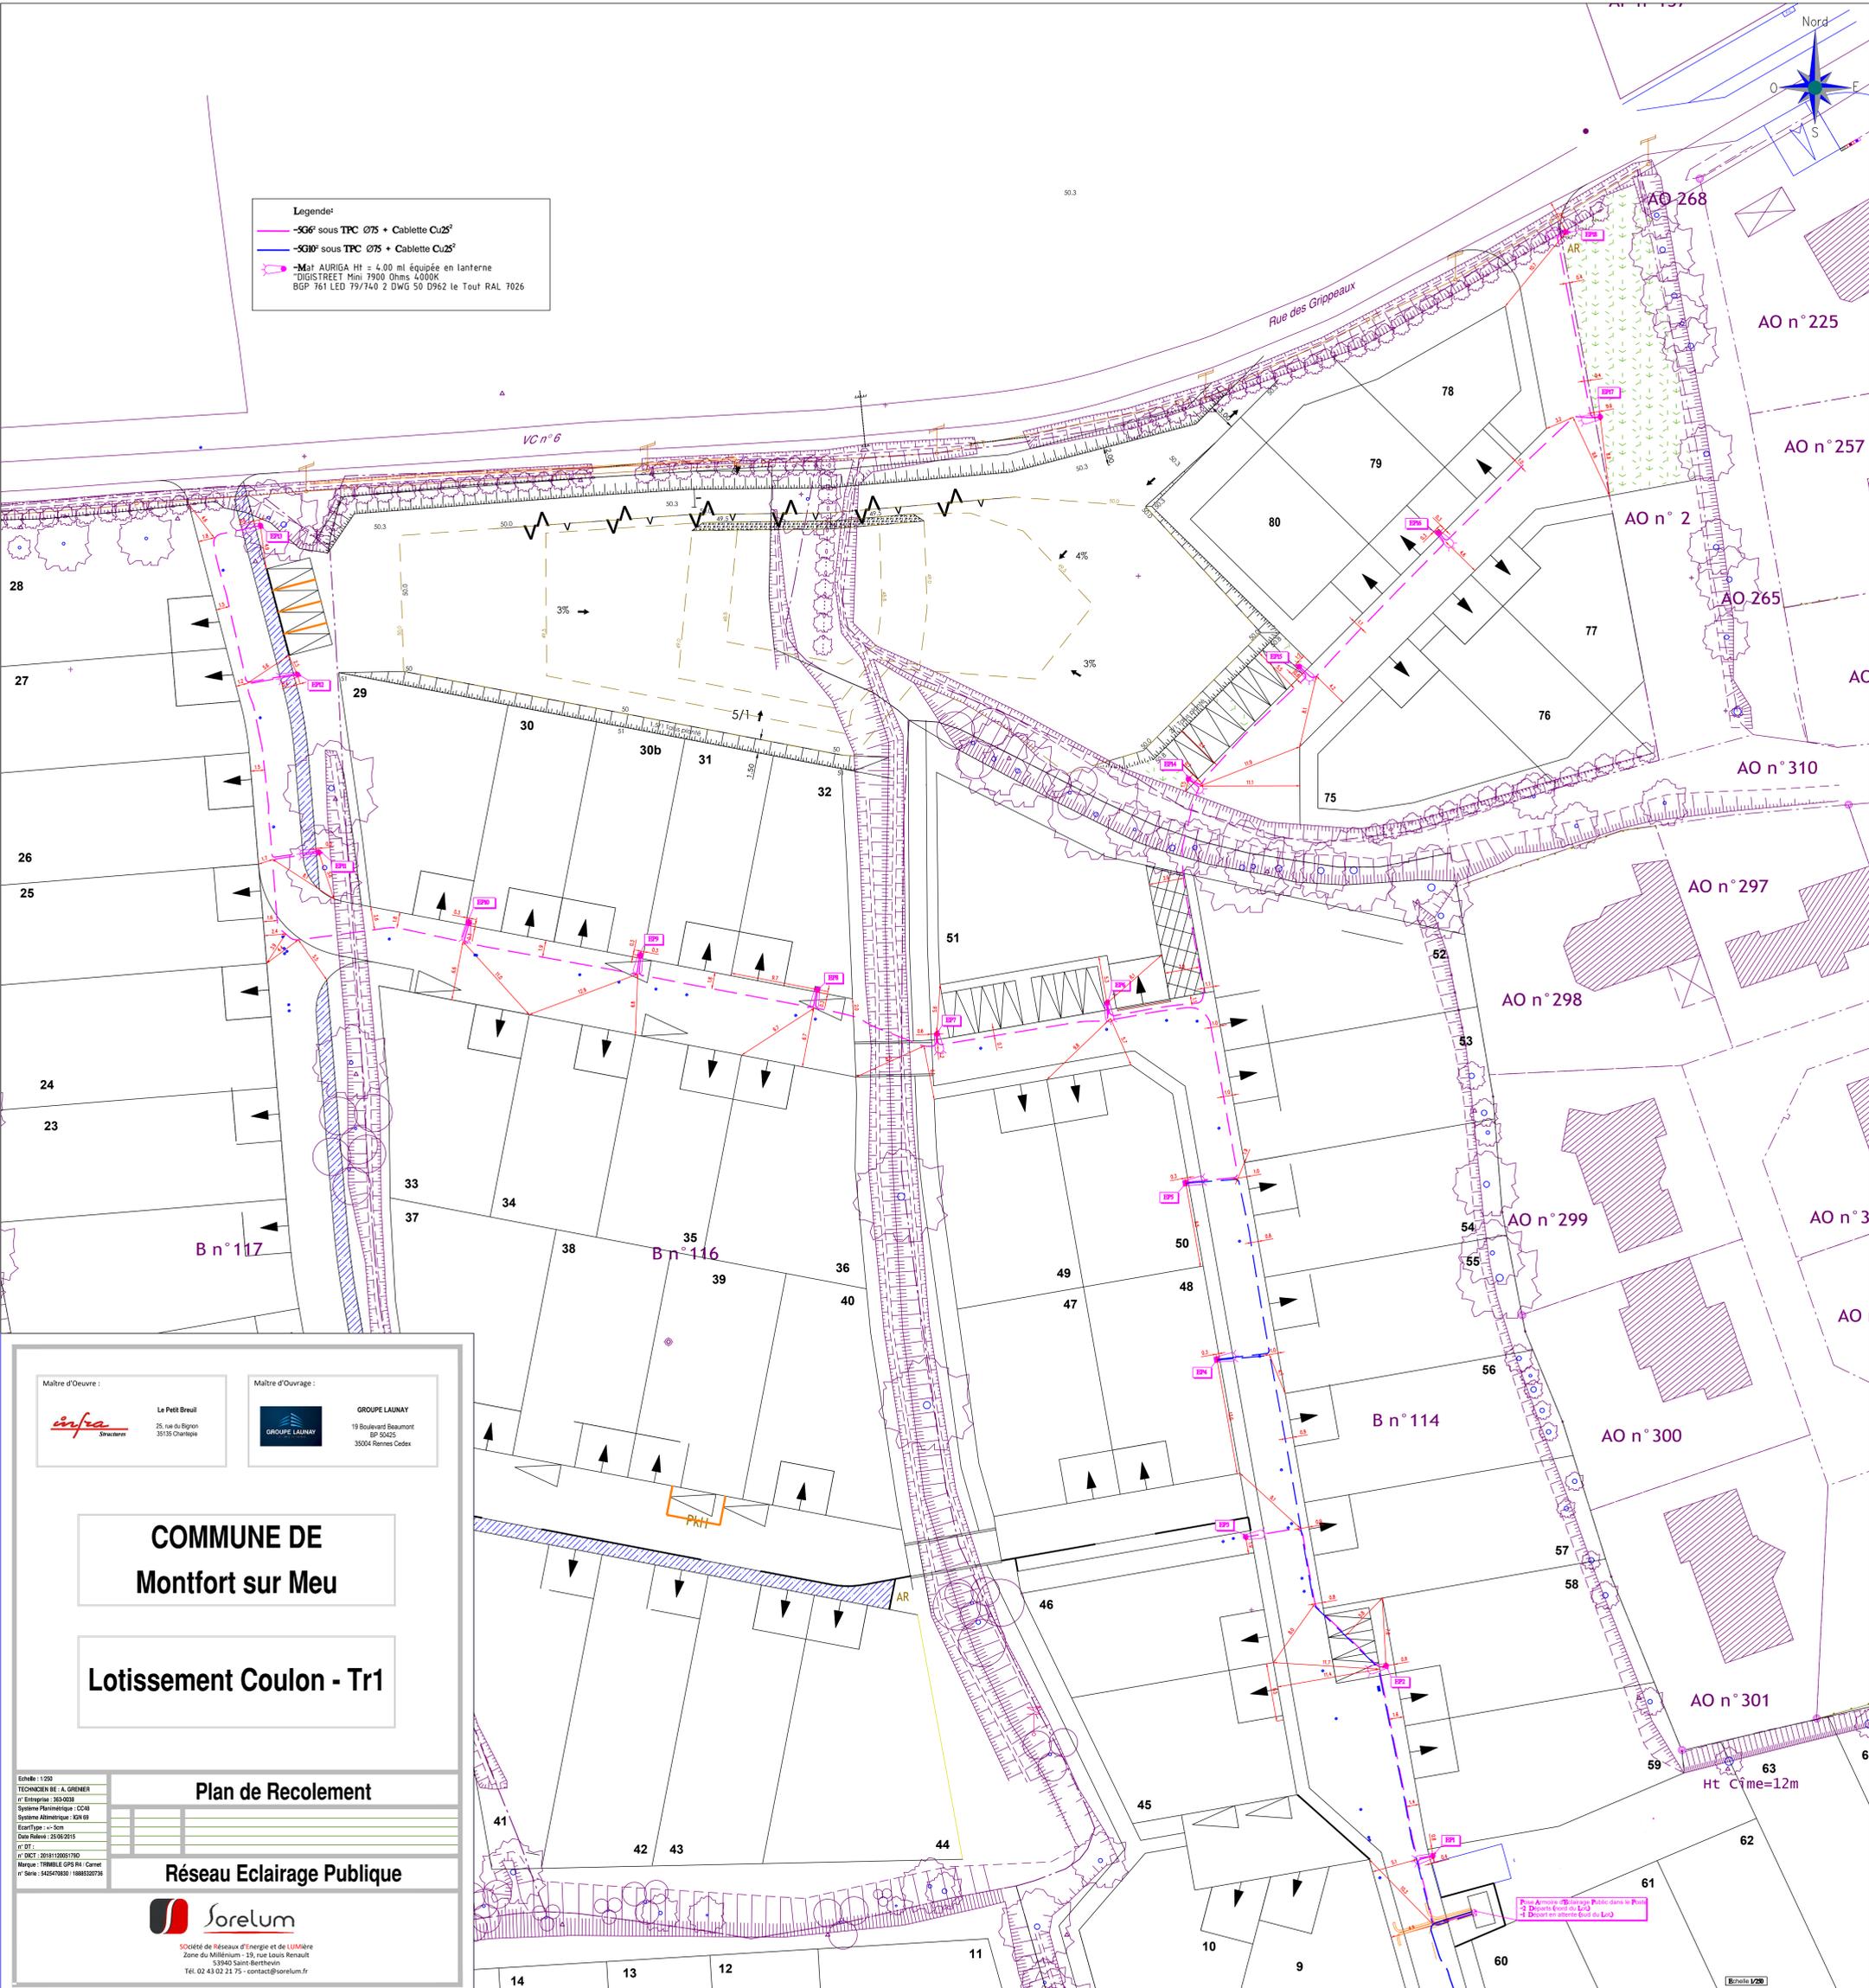

Maitre d'Oeuvre :	Maitre d'Ouvrage :

**COMMUNE DE
Montfort sur Meu**

Lotissement Coulon - Tr1

Plan de Recolement

N° Entreprise: 353-0038	Système Planimétrique: OC8
Système Altimétrique: IGN 09	ÉcartType: +/- 5cm
Date Relevé: 25/06/2015	N° DTI:
N° DCT: 2018112005710	Marque: TRIBBLE GPS RH: Carrel
N° Série: 342547000 / 1888320736	

Réseau Eclairage Public

 **Sorelum**
Société de Réseaux d'Énergie et de Lumière
Zone du Millénaire - 19, rue Louis Renault
53940 Saint-Berthevin
Tél. 02 43 02 21 75 - contact@sorelum.fr

