


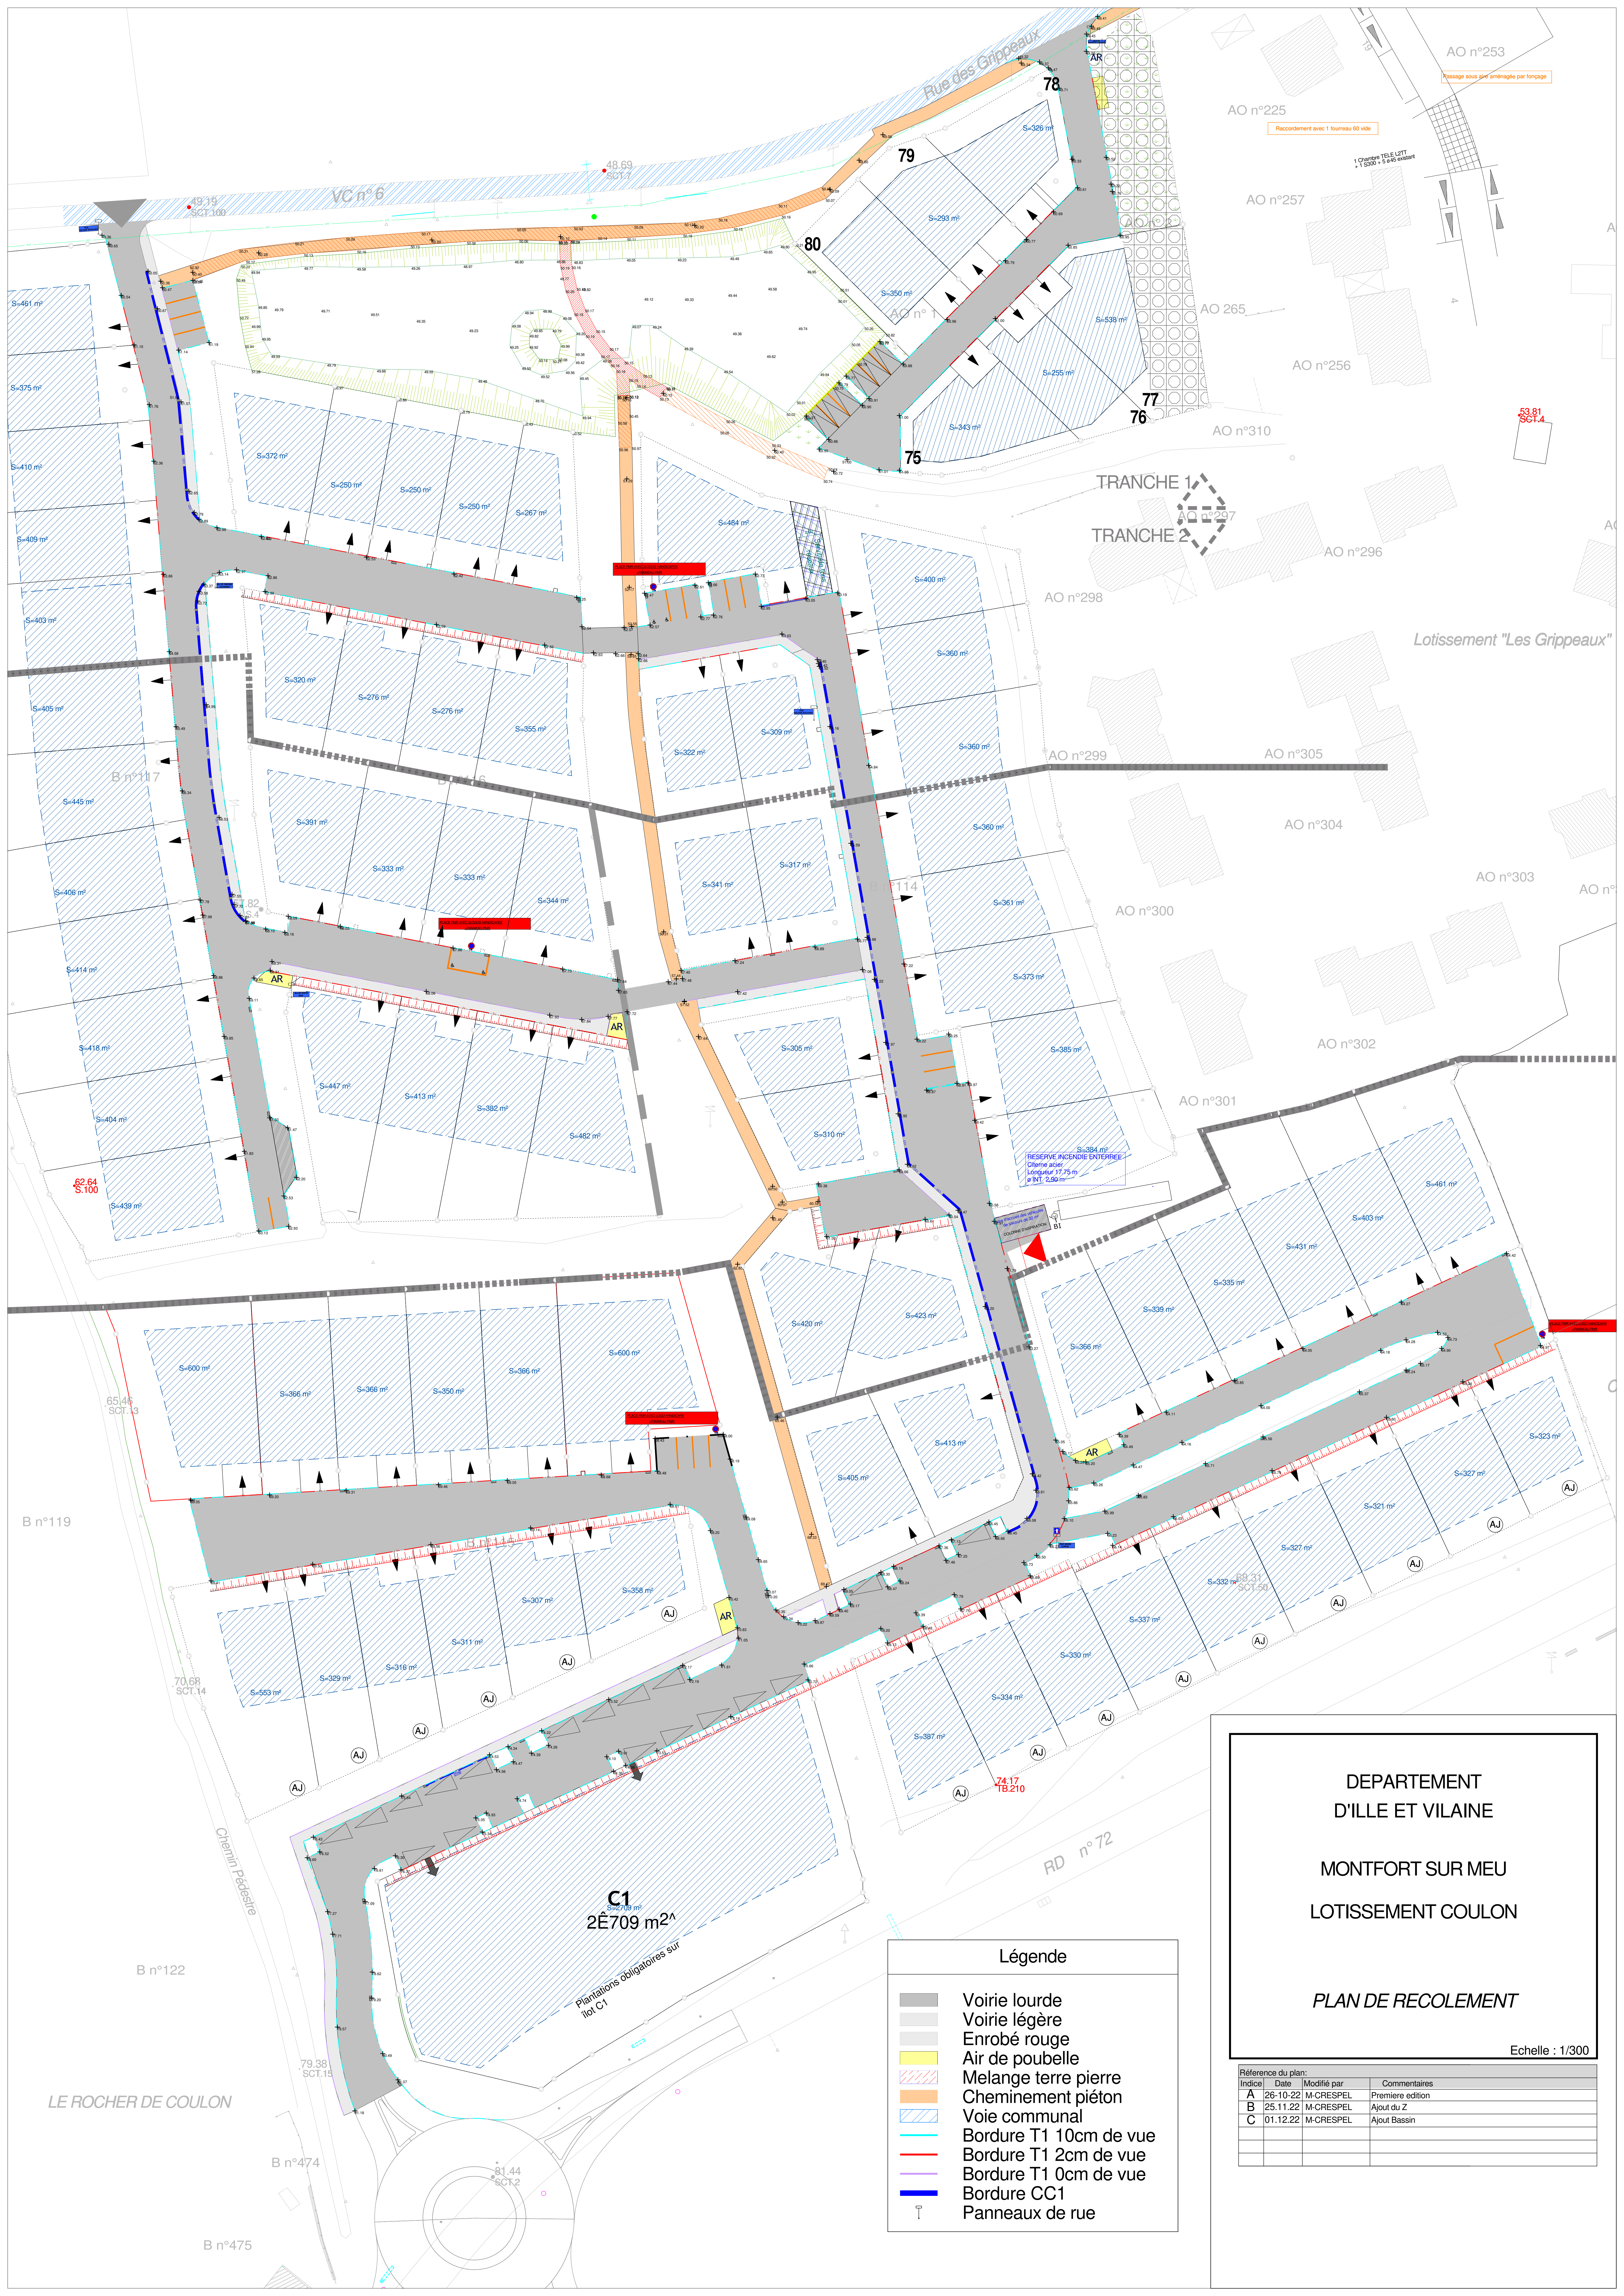

DEPARTEMENT
D'ILLE ET VILAINE

MONTFORT SUR MEU

LOTISSEMENT COULON

PLAN DE RECOLEMENT

Echelle : 1/300

Légende

- Voirie lourde
- Voirie légère
- Enrobé rouge
- Air de poubelle
- Melange terre pierre
- Cheminement piéton
- Voie communal
- Bordure T1 10cm de vue
- Bordure T1 2cm de vue
- Bordure T1 0cm de vue
- Bordure CC1
- Panneaux de rue

Référence du plan:			
Indice	Date	Modifié par	Commentaires
A	26-10-22	M-CRESPEL	Première édition
B	25-11-22	M-CRESPEL	Ajout du Z
C	01-12-22	M-CRESPEL	Ajout Bassin