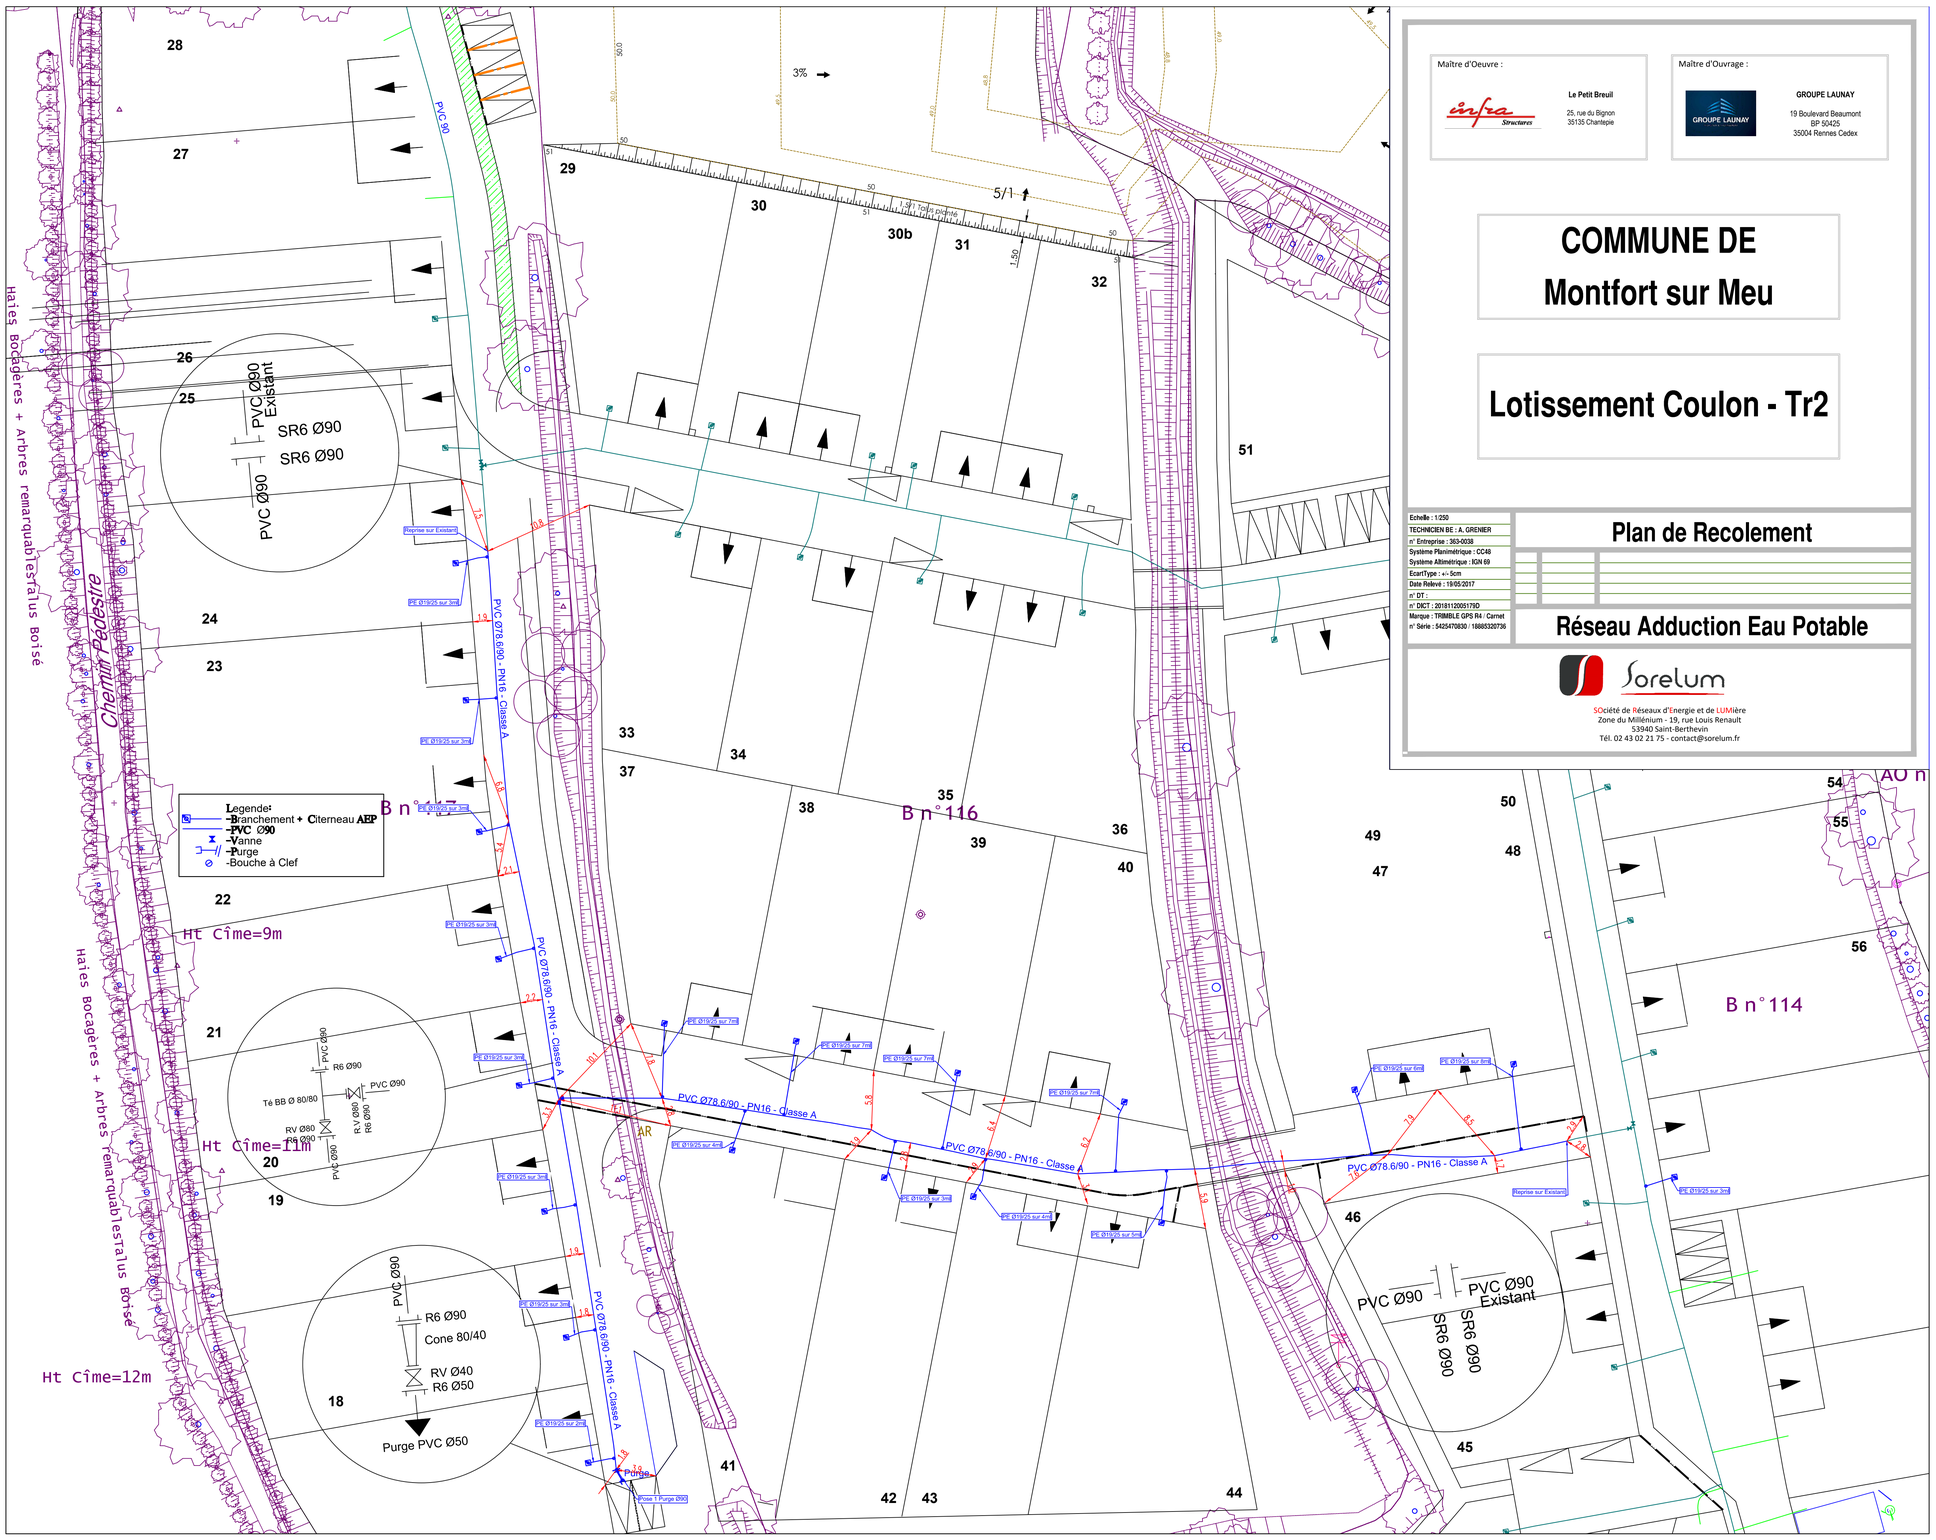
Maître d'Oeuvre :
Le Petit Breuil
25, rue du Bignon
35135 Chantepie
Maître d'Ouvrage :
GROUPE LAUNAY
19 Boulevard Beaumont
BP 50425
35004 Rennes Cedex
COMMUNE DE
Montfort sur Meu
Lotissement Coulon - Tr2
Echelle : 1/250
TECHNICIEN BE : A. GRENIER
n° Entreprise : 363-0038
Système Planimétrique : CC48
Système Altimétrique : IGN 69
EcartType : +/- 5cm
Date Relevé : 19/05/2017
n° DT :
n° DICT : 2018112005179D
Marque : TRIMBLE GPS R4 / Carnet
n° Série : 5425470830 / 18885320736
Plan de Recolement
Réseau Adduction Eau Potable
Sorelum
SOciété de Réseaux d'Energie et de LUMière
Zone du Millénium - 19, rue Louis Renault
53940 Saint-Berthevin
Tél. 02 43 02 21 75 - contact@sorelum.fr
Legende:
-Branchement + Citerneau AEP
-PVC Ø90
-Vanne
-Purge
-Bouche à Clef
Chemin Pedestre
Haies Bocagères + Arbres remarquables Talus Boisé
Ht Cîme=9m
Ht Cîme=11m
Ht Cîme=12m
B n°117
B n°116
B n°114
AO n
PVC Ø90 Existant
SR6 Ø90
PVC Ø90
R6 Ø90
Cone 80/40
RV Ø40
R6 Ø50
Purge PVC Ø50
Té BB Ø 80/80
RV Ø80
PVC Ø78.6/90 - PN16 - Classe A
Reprise sur Existant
Purge