


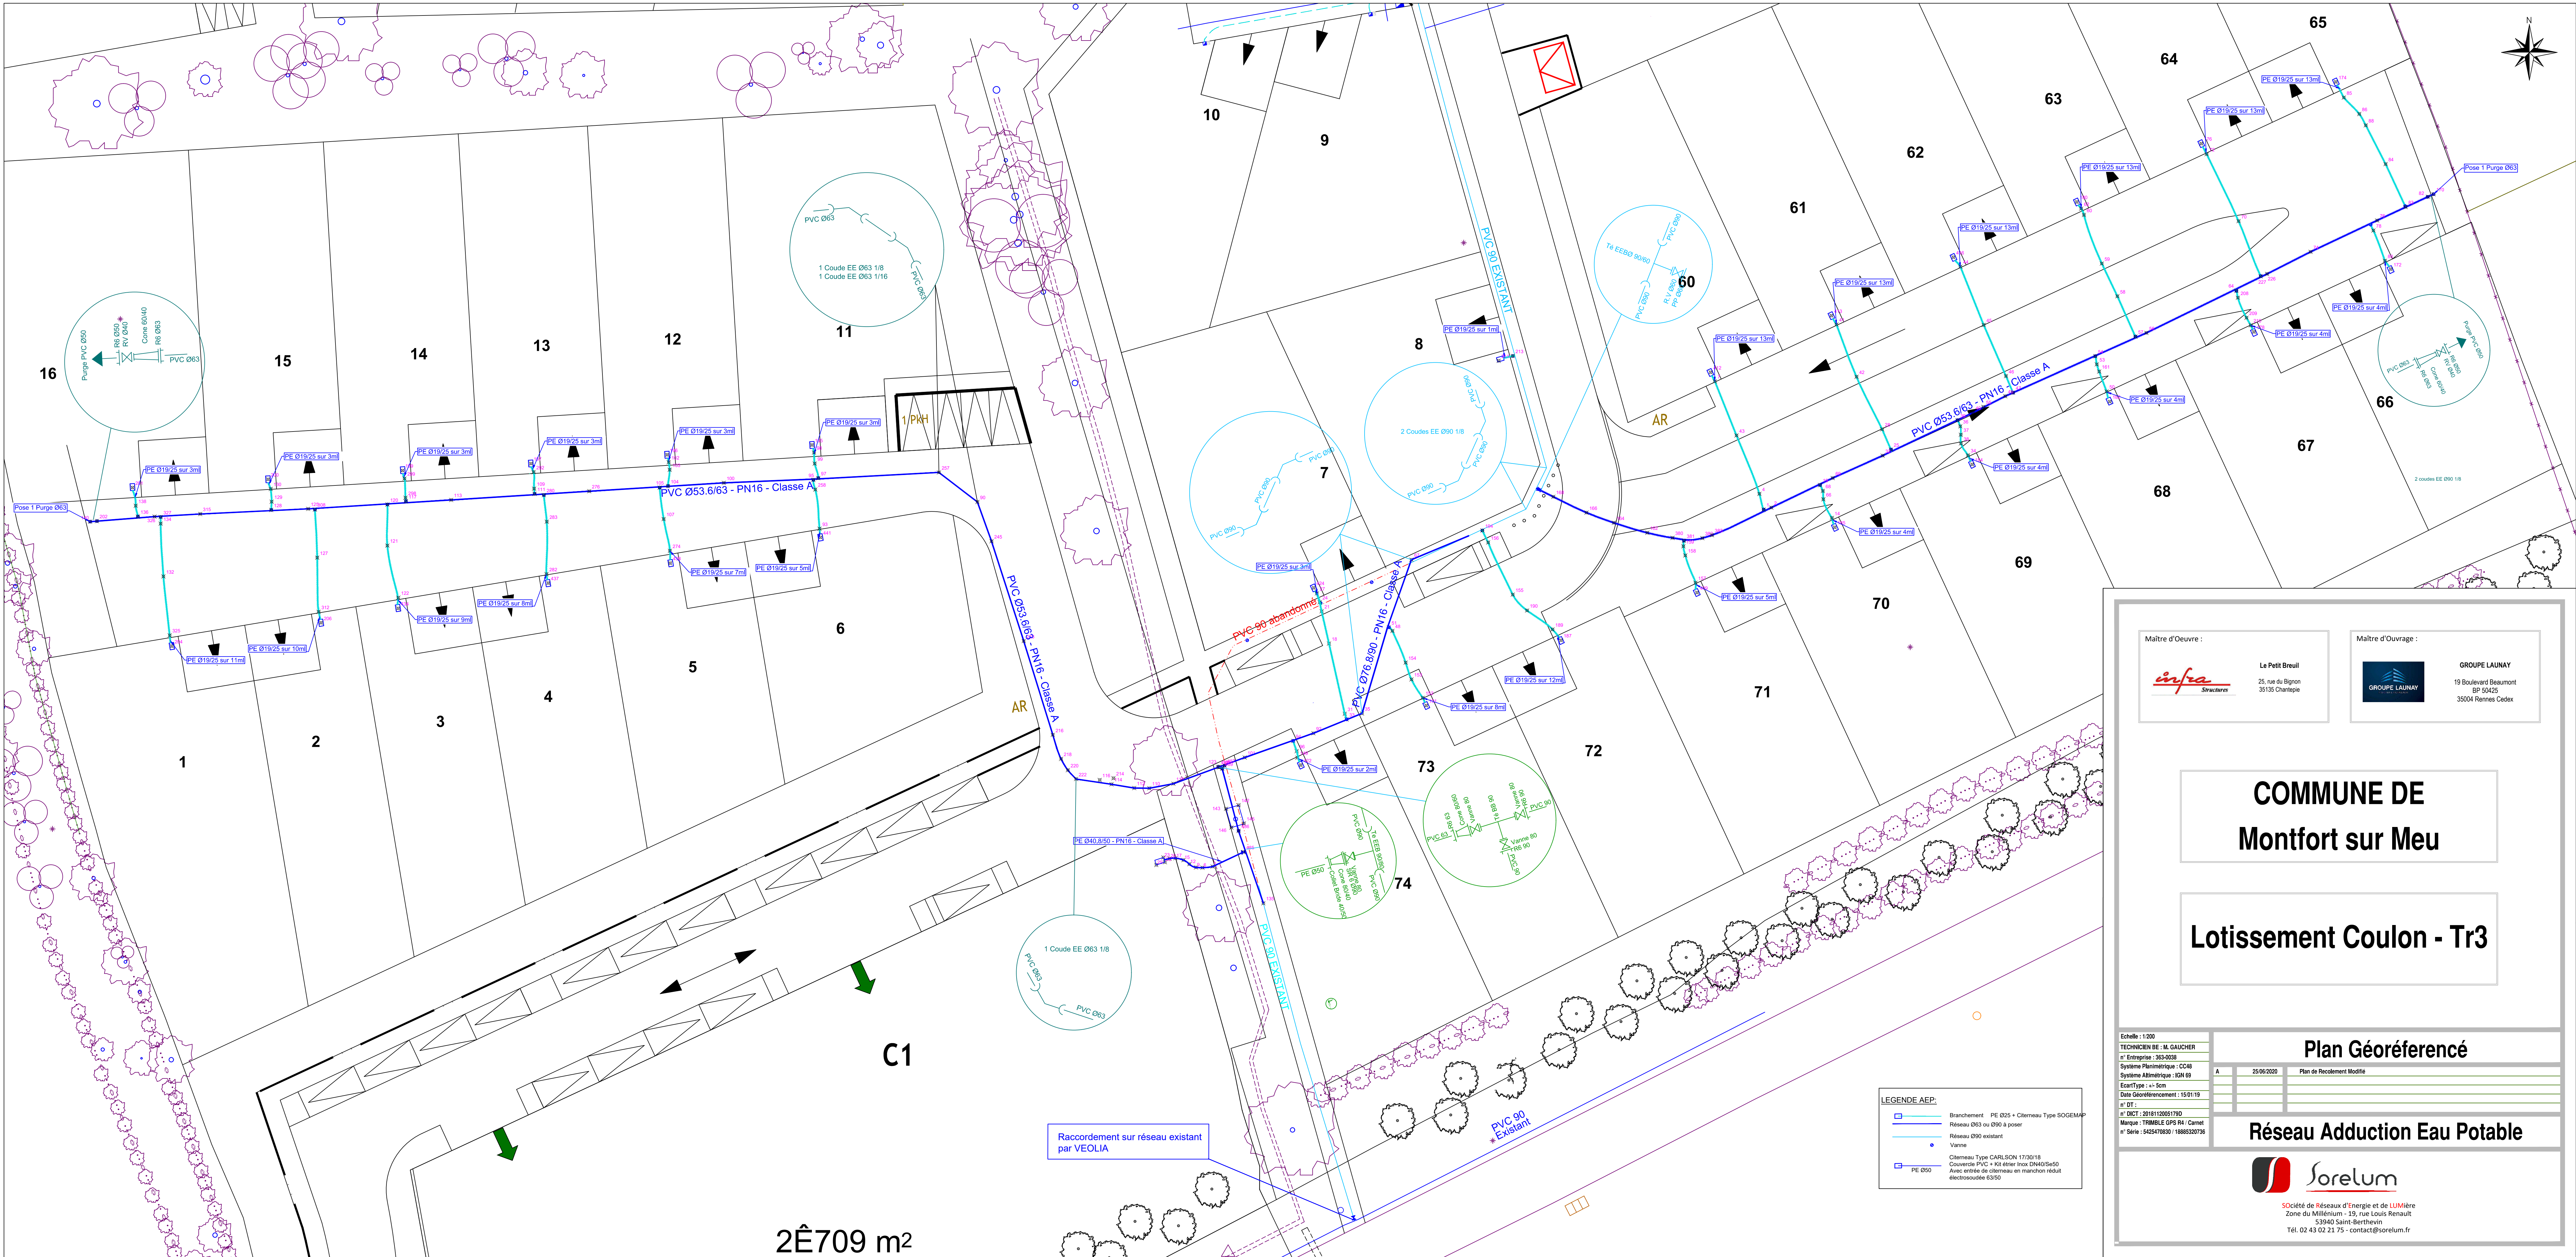

Maitre d'œuvre :


infa
S.A.



GROUPE LAUNAY
19 Boulevard Beaumont
35004 Rennes Cedex

COMMUNE DE
Montfort sur Meu

Lotissement Coulon - Tr3

Echelle : 1:200
Technicien DE : H. GAUCHER
D'OT :
D'OT : 2018120901790



Réseau Adduction Eau Potable


Sorelum
Société de Réseaux d'Energie et de Lumière
