


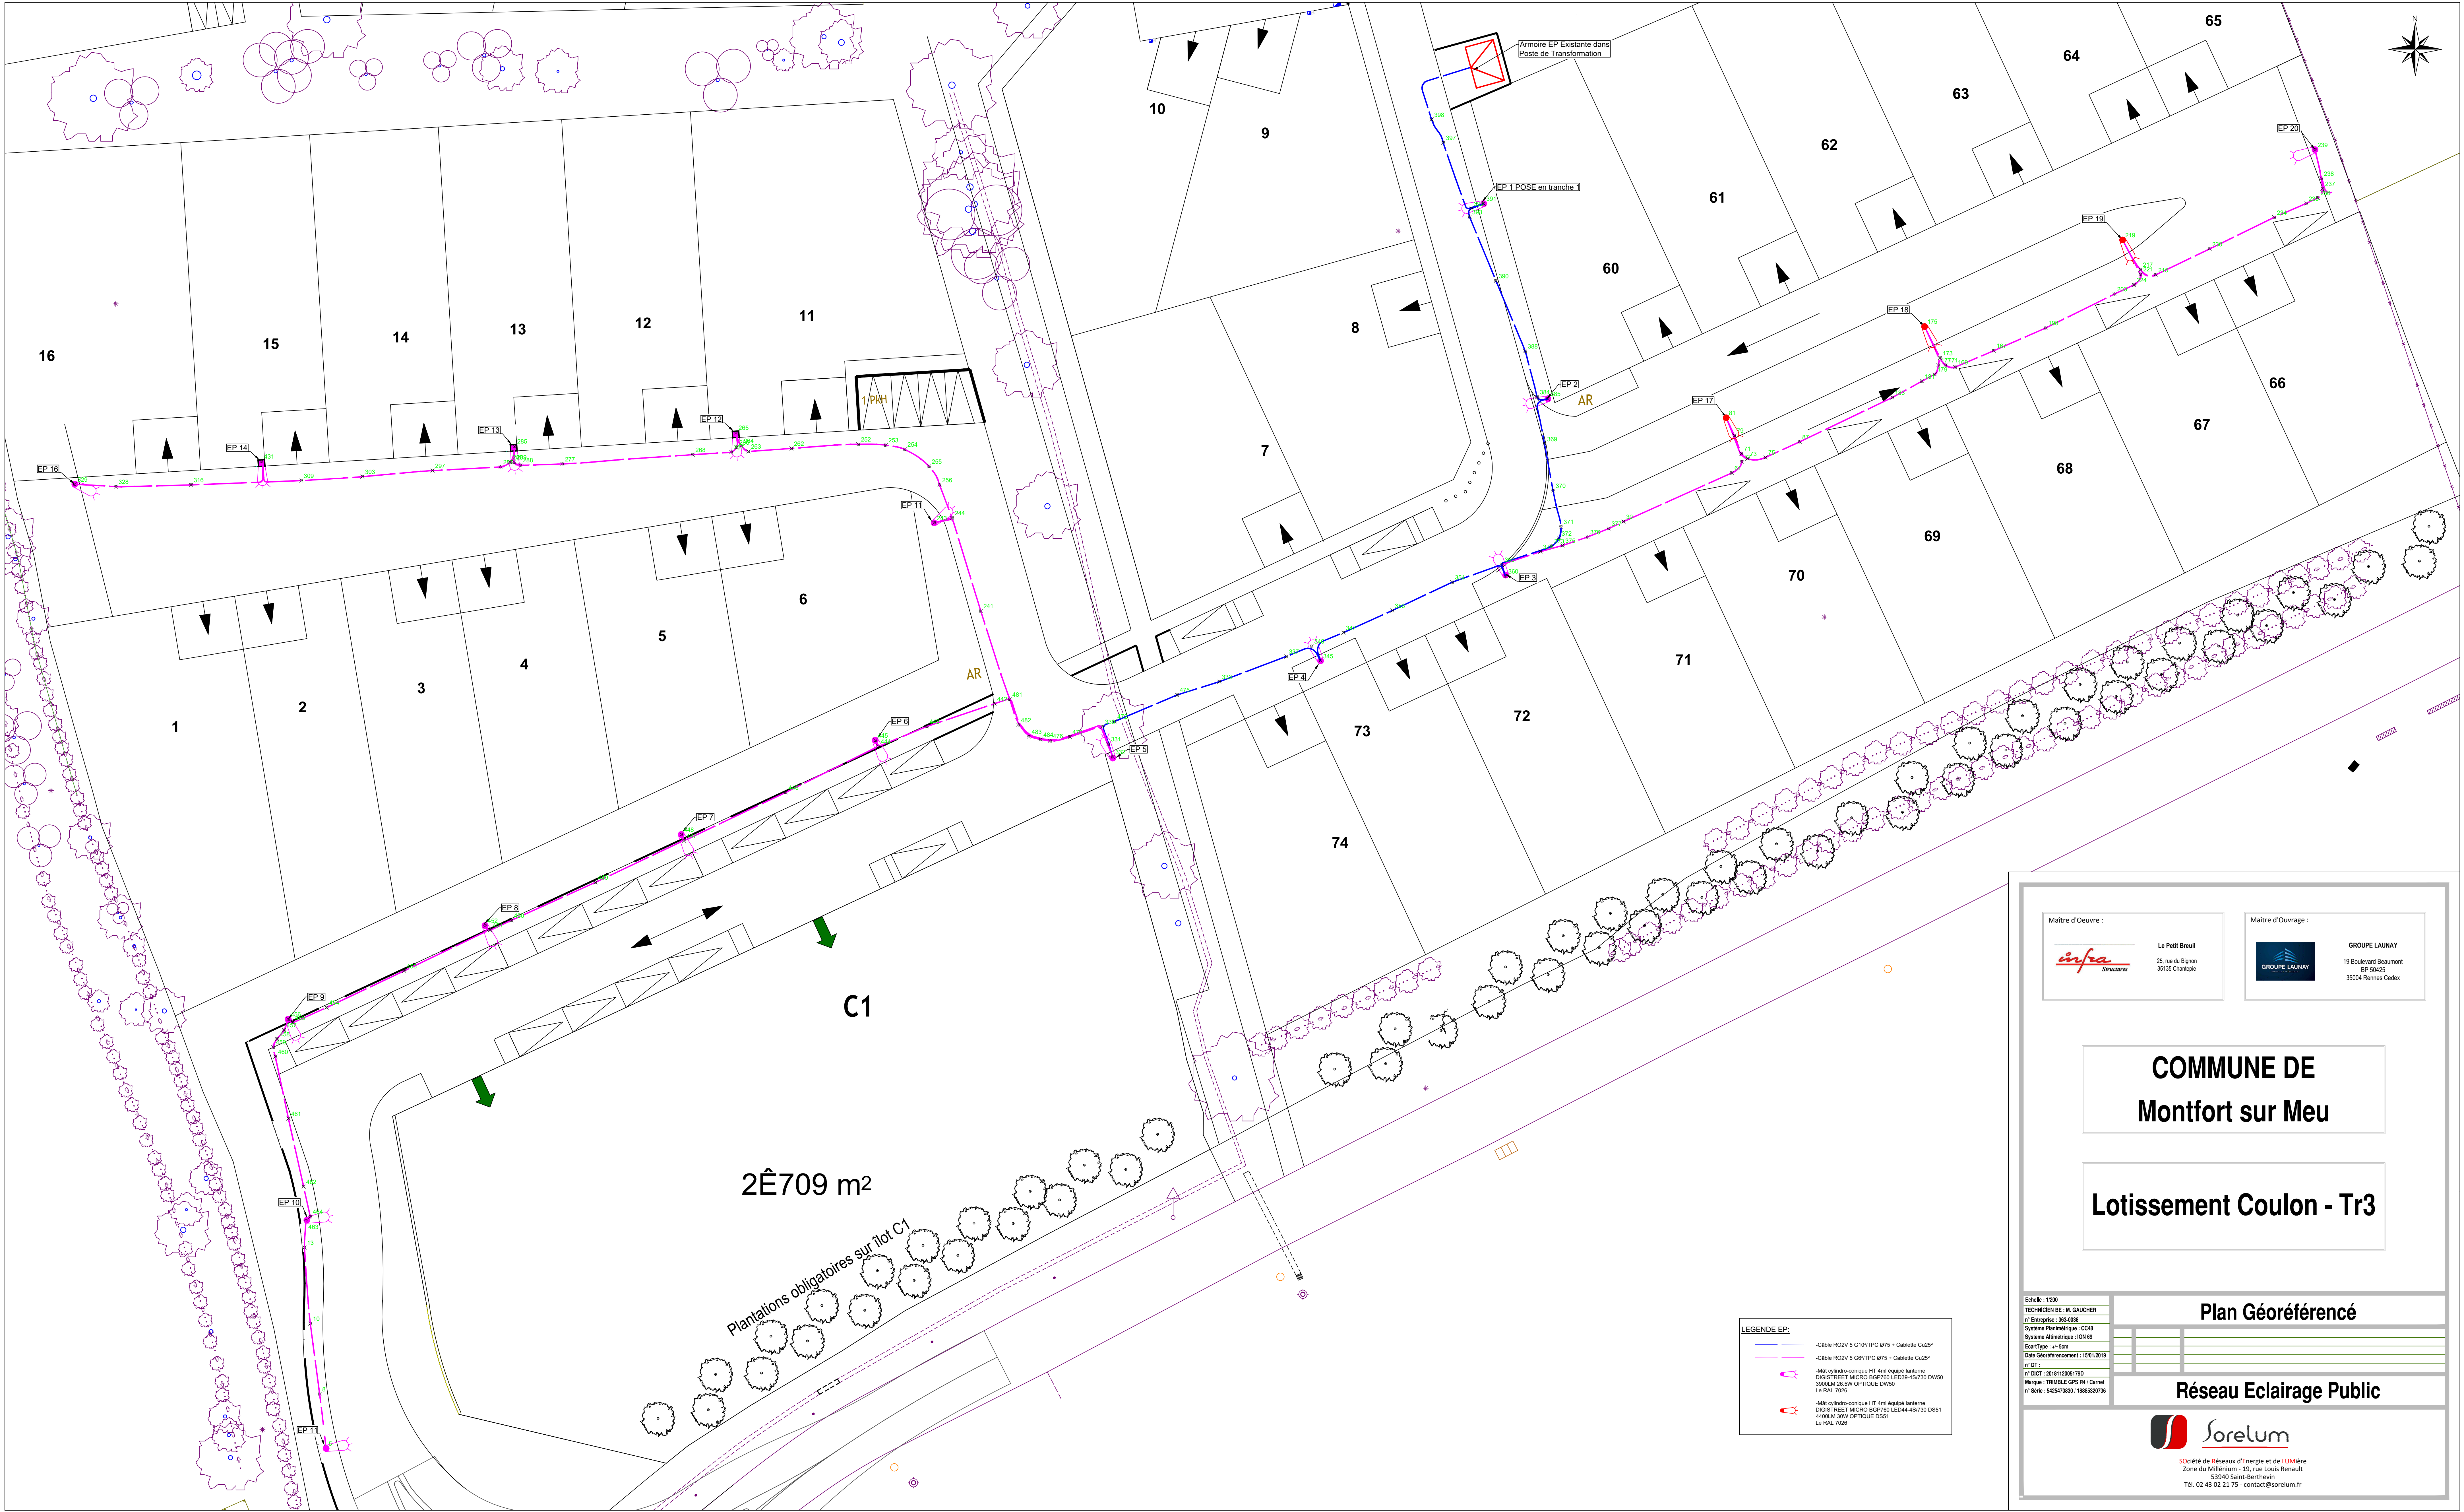

LEGENDE EP:	
	- Câble RC2V 5 G10/TPC Ø75 - Cablette Cu2P
	- Câble RC2V 5 G6/TPC Ø75 - Cablette Cu2P
	- Mât cylindro-conique HT 4m équipé lanterne DIGIFREET MICRO BGP760 LEX10-45/730 DW50 3900LM 50.0W OPTIQUE DW50 Le RAL 7028
	- Mât cylindro-conique HT 4m équipé lanterne DIGIFREET MICRO BGP760 LEX10-45/730 DW51 4400LM 30W OPTIQUE DW51 Le RAL 7028

Maitre d'Oeuvre :

Le Petit Brueil
25 rue du Rignon
35131 Chateaugirard

Maitre d'Ouvrage :

GROUPE LAUNAY
19 Boulevard Beaumont
BP 50425
35004 Rennes Cedex

COMMUNE DE
Montfort sur Meu

Lotissement Coulon - Tr3

Echelle : 1/200
TECHNICIEN BE : M. GAUCHER
n° Emplacement : 355-5038
Système Planimétrique : CC48
Système Altimétrique : IGN 69
ÉcartType : +/- 5cm
Date de l'opération : 15/01/2019
n° DT :
n° DCE : 2019/10280/1750
Marque : FORMULE GPS RA / Camet
n° Série : 5425470000 / 1688320736

Plan Géoréférencé

Réseau Eclairage Public

Société de Réseaux d'Énergie et de Lumière
Zone du Millénaire - 13, rue Louis Renault
53940 Saint-Berthevin
Tél. 02 43 02 21 75 - contact@sorelum.fr