


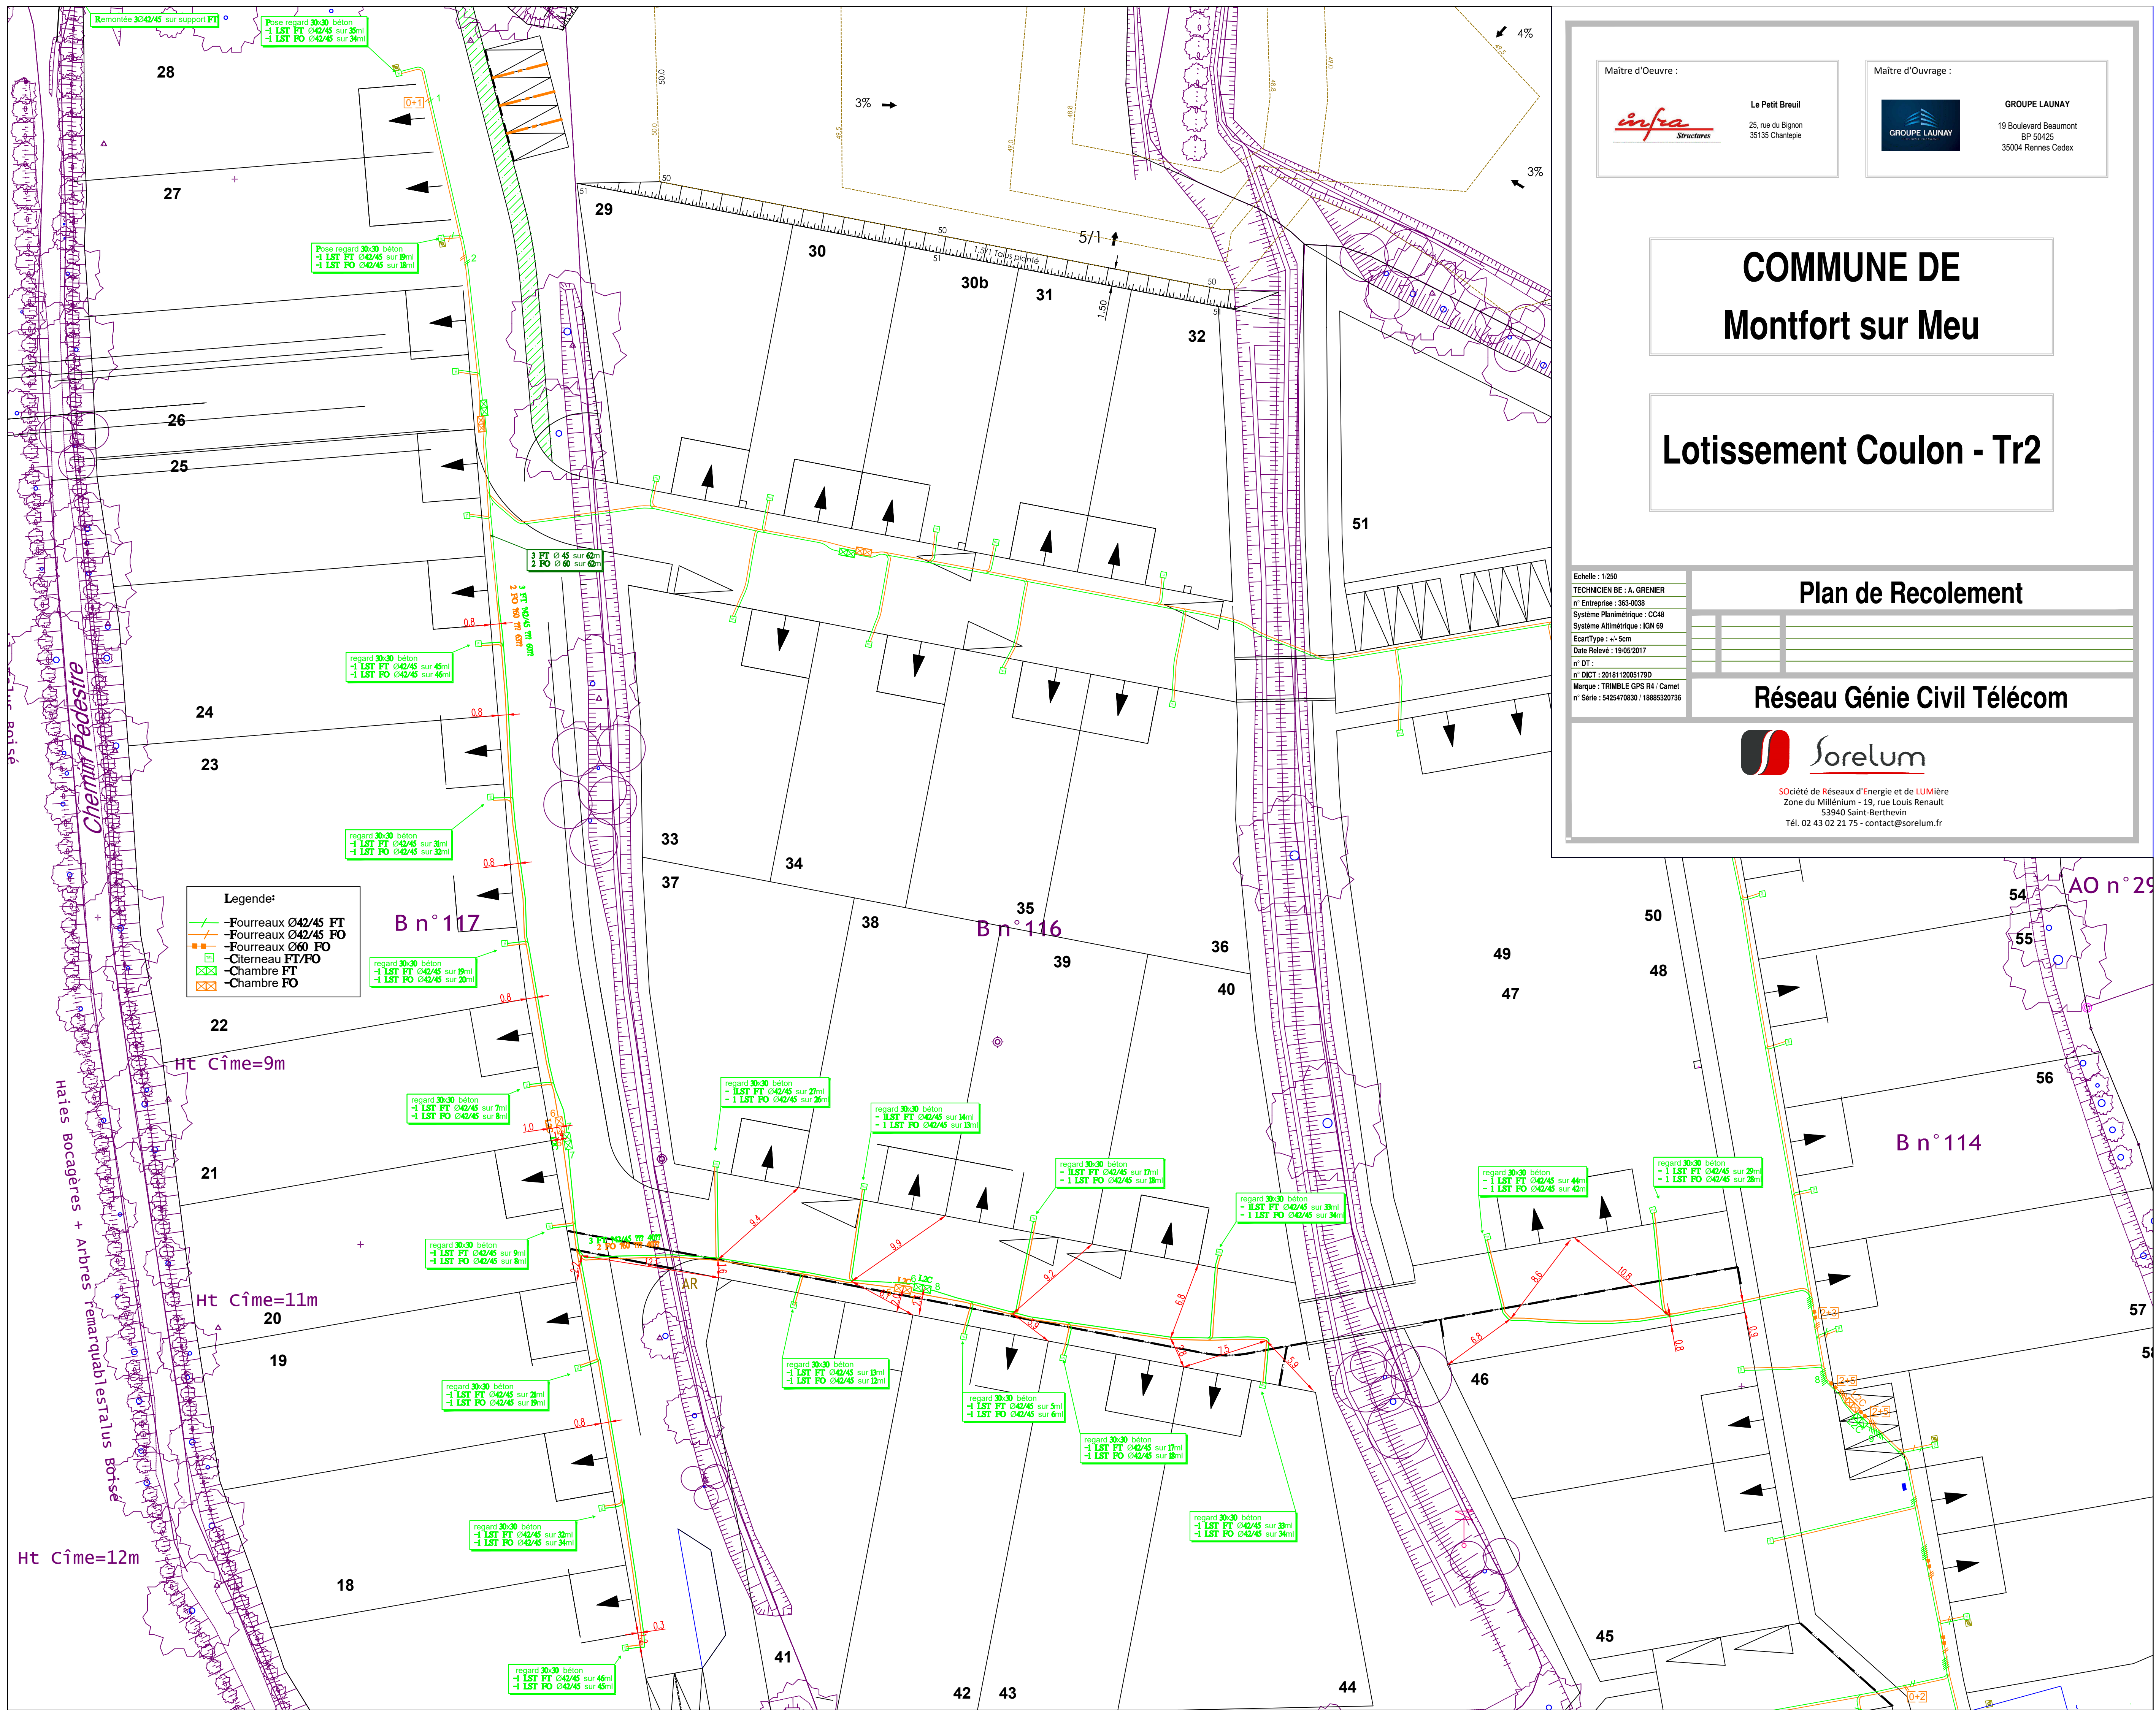

Maitre d'Oeuvre :



Le Petit Breuil
25, rue du Sigron
35135 Chantepie

Maitre d'Ouvrage :



GROUPE LAUNAY
19 Boulevard Beaumont
BP 50425
35004 Rennes Cedex

COMMUNE DE Montfort sur Meu

Lotissement Coulon - Tr2

Date Révisé : 19/05/2017
n° DT :
Marque : TRIMBLE GPS R4i Carrel
n° Serie : 1425470020 / 18885320736

Plan de Recolement

Réseau Génie Civil Télécom



Sorelum
Société de Réseaux d'Energie et de Lumière
Zone du Millénaire - 19, rue Louis Renault
Tél. 02 43 02 21 75 - contact@sorelum.fr